

Karta över

Furusjö stationssamhälle

i Habo socken av Skaraborgs län;

upprättad år 1951 av:

Olof Vesterlund
Distriktsarkitektmätare


Skala 1:2000.

Genom laga kraftvunnet beslut den 3 februari 1960 fastställde länsstyrelsen i Skaraborgs län å denna karta åskådliggjord byggnadsplan; betygar
På tjänstens vägnar:
Nils Karlberg

Beteckningar å grundkartan:

- hemmansgrän
- annan fastighetsgrän
- vägar
- staket
- häck
- mur
- staketmur
- järnvägsspår med vägar
- elektriska ledningar
- telefonledning
- huvudbyggnad resp. utbyggnad eller tillbyggnad
- åker
- gräs mellan olika åker
- rödskiffer
- gällande vägmål
- åker
- betaningsmark
- markändamål
- åkergrän
- höghetskurser
- punkt i rummet

FÖRSLAG
till byggnadsplan för fritidsområde vid
Furusjö stationssamhälle
i Habo socken, Habo kommun
av Skaraborgs län
upprättad år 1957 av
Olof Vesterlund
distriktsarkitektmätare

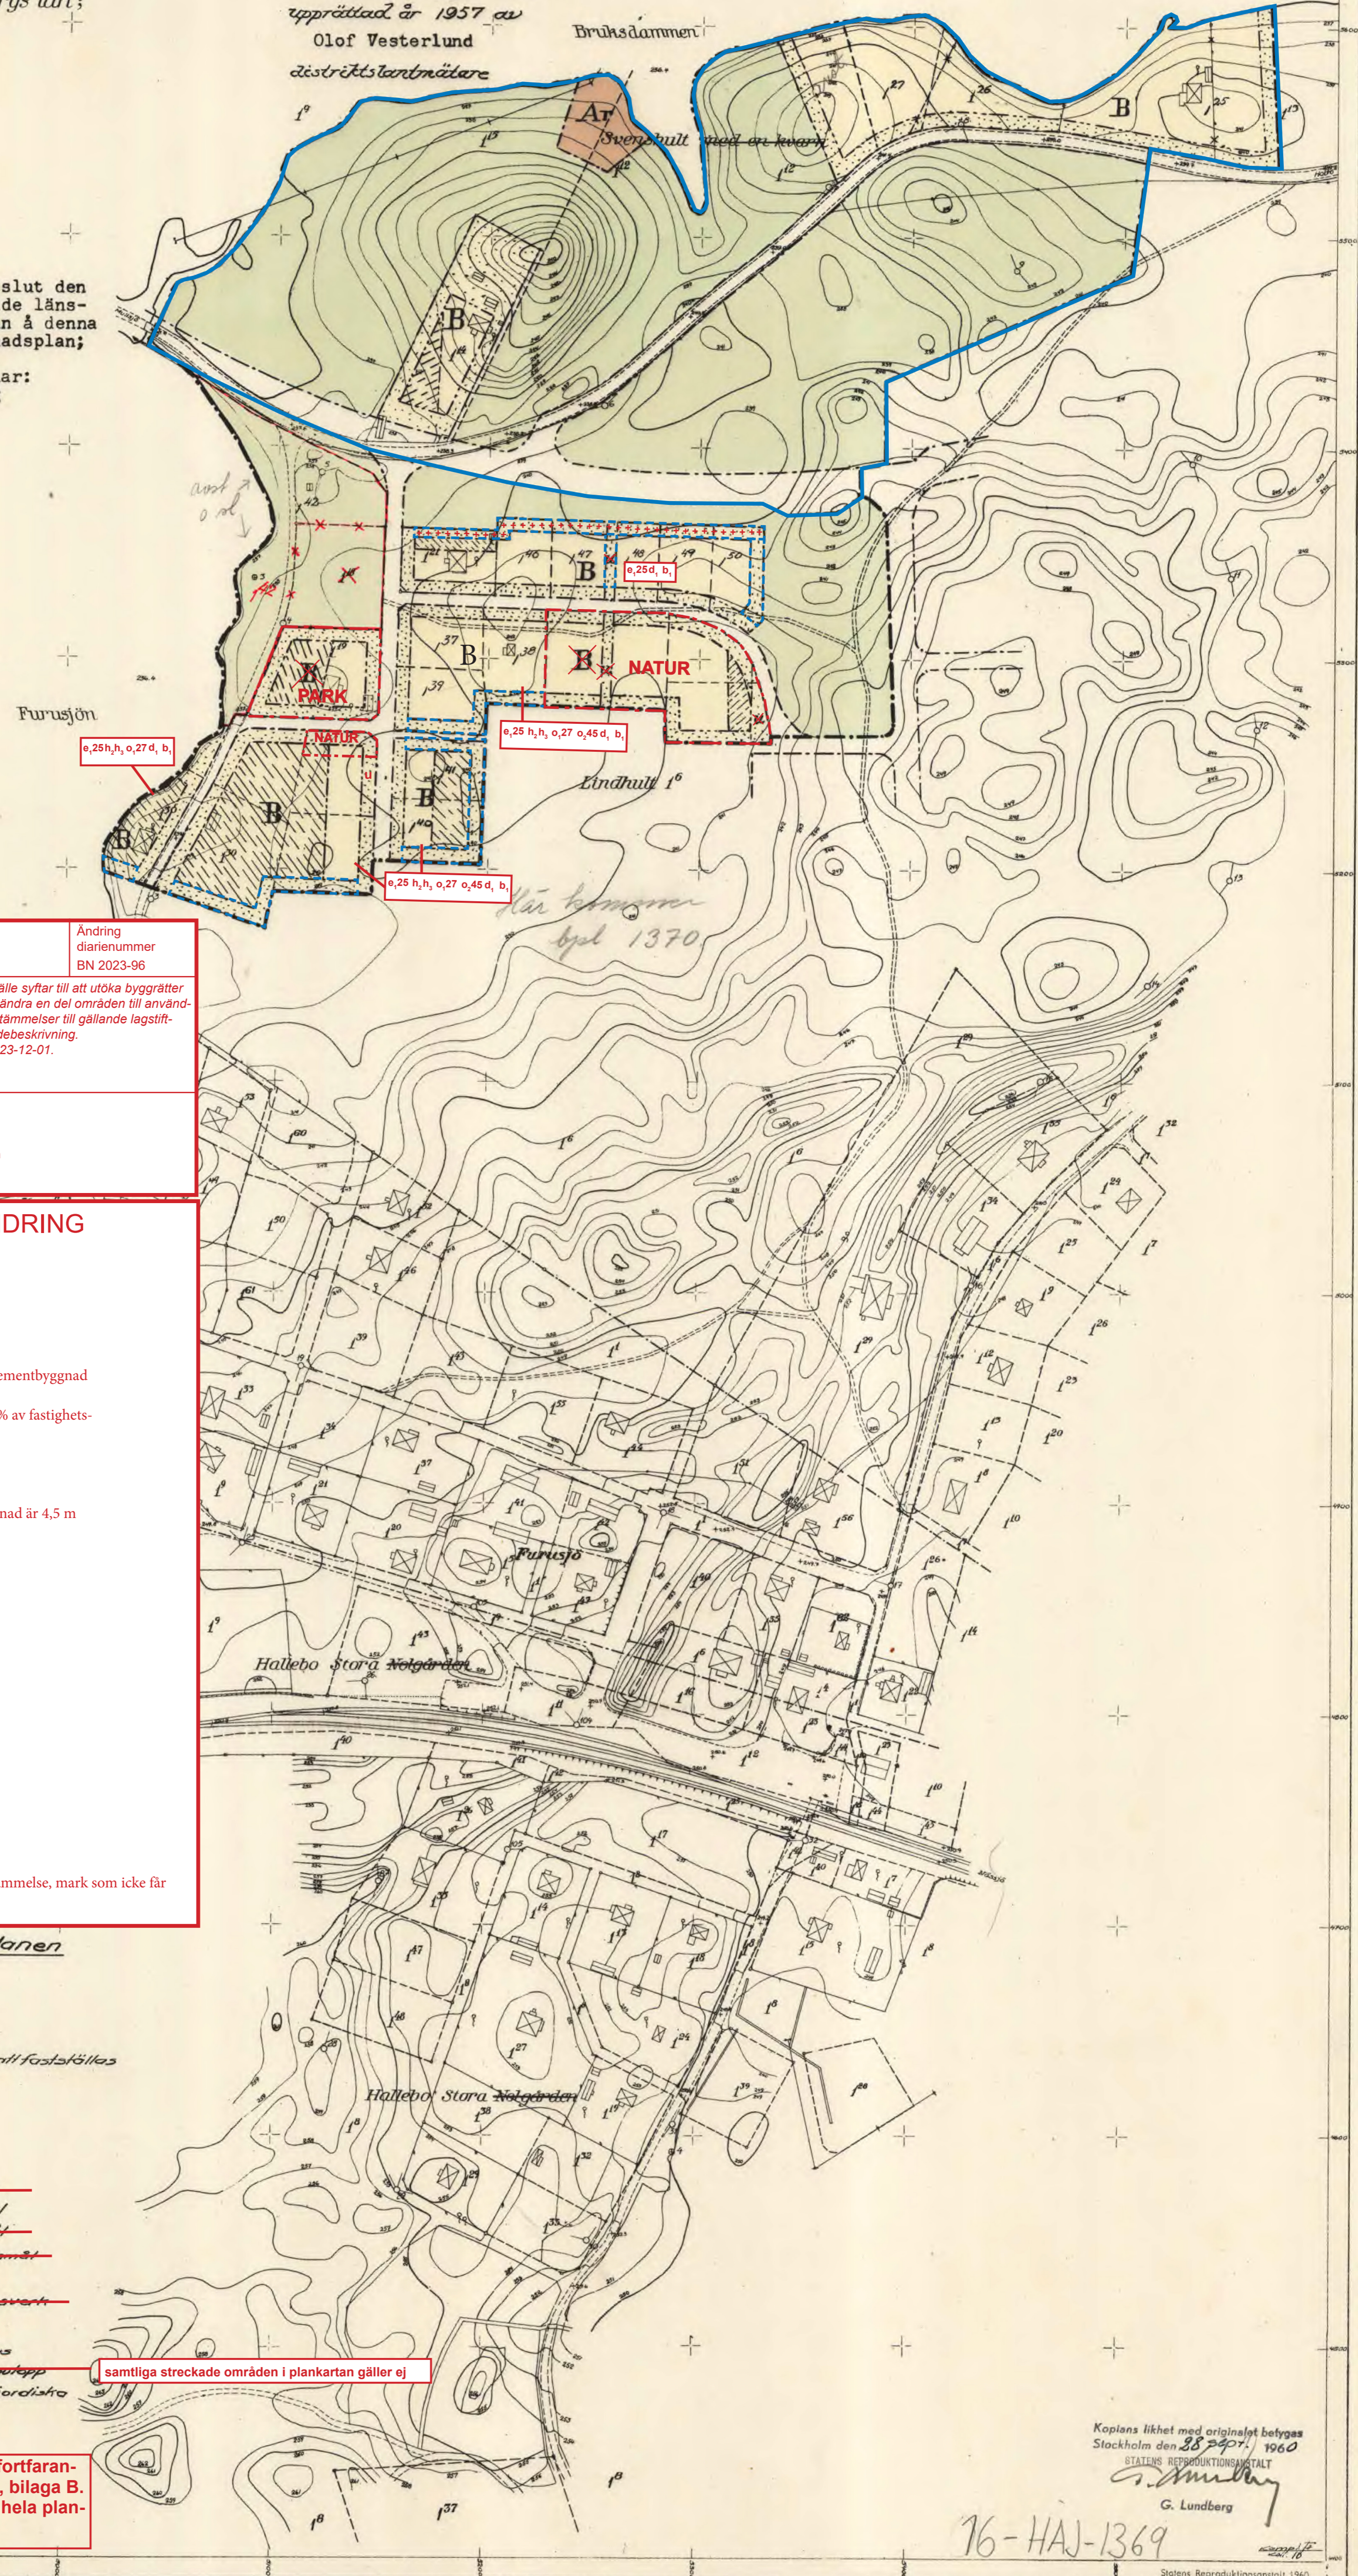

Ändring av detaljplan		Ändring
Antagandehandling		diarienummer
Ändring av detaljplan för byggnadsplan Furusjö stationssamhälle syftar till att utöka byggrätter på befintliga och tillkommande fastigheter. Syftet är också att ändra del områden till användning allmän platsmark, natur och park samt att uppdatera bestämmelser till gällande lagstiftning utifrån dagens förutsättningar. Se plan- och genomförandebeskrivning. Ändringen är upprättad av plan- och exploateringsenheten 2023-12-01.		BN 2023-96
Ändring godkänd för antagande		
2024-XX-XX §XX		
Laga kraft		Ellinor Odén
2024-XX-XX § XXX		Planarkitekt

PLANBESTÄMMELSER, ÄNDRING

- Ny användningsgräns
- NATUR** Natur
- PARK** Park
- +++ Marken får endast förses med komplementbyggnad
- e,25** Största byggnadsarea angivet värde i % av fastighetsarean inom användningsområdet
- h₂** Högsta nockhöjd är 9,0 m
- h₃** Högsta totalhöjd på komplementbyggnad är 4,5 m
- o₁** Minsta takvinkel angivet i grader
- o₂** Största takvinkel angivet i grader
- d₁** Minsta fastighetsstorlek är 900 m²
- b₁** Källare får inte finnas

Huvudmannskapet är enskilt för allmän platsmark

Genomförandetid för ändringen är 5 år

UPPHÄVT

- Upphävt område
- Upphävt område för eigensbetsbestämelse, mark som icke får bebyggas

Beteckningar å byggnadsplanen

A. Gränsbeteckningar

- byggnadsplanegräns
- områdesgräns
- bestämmelsgräns
- gränslinjer ej avsedda att fastställas

B. Områdesbeteckningar

ALLMÄN PLATS

- vägmärk
- park eller plantering

BYGGNADSMARK

- ~~----- område för allmännyttigt ändamål~~
- ~~----- område för bostadsändamål~~
- ~~----- område för industriändamål~~
- ~~----- område för småindustriändamål~~

SPECIALOMRÅDE

- ~~----- område för utsläppningsverk~~

C. Övriga beteckningar

- ~~----- mark som icke får bebyggas~~
- ~~----- för bebyggelse utan utsläpp~~
- ~~----- tillgänglig för underjordiska ledningar~~

Planbestämmelser från originalplan som fortfarande är gällande återfinns i planbeskrivning, bilaga B. Planen ska därför läsas tillsammans med hela plan- och genomförandebeskrivningen.

Kopians likhet med originalet bevisas
Stockholm den 28 29/1 1960
STATENS REPRODUKTIONSBYRÅ
G. Lundberg
G. Lundberg

76-HAJ-1369

Statens Reprodukionsanstalt 1960