HABO 1369

Karta över

Furusjö stationssamhälle

i Habo socken av Skaraborgs län;

upprättad år 1951 av:

Olof Vesterlund

Distriktslantmätare

FÖRSLAG

till byggnadsplan för fritidsområde vid

Furusjö stationssamhälle

i Habo socken, Habo kommun

av Skaraborgs län

upprättad år 1957 av

Olof Vesterlund

distriktslantmätare

Skala 1:2000.

Genom laga kraftvunnet beslut den 3 februari 1960 fastställde länsstyrelsen i Skaraborgs län å denna karta åskådliggjord byggnadsplan; betygar

På tjänstens vägnar:
Nils Karlberg

Betecknigar å grundkartan:

- hemmansgräns
- annan fastighetsgräns
- vägar
- staket
- hack
- mur
- stödmur
- järnvägsspår med växel
- elektrisk högsp.-ledning
- telefonledning
- huvudbyggnad resp. uthus eller fabriksbyggnad
- dike
- gräns mellan olika ägoslag
- nivåkurvor
- gällande vägnjöd
- brunn
- bensinmack
- trafikmärke
- polygonpunkt
- höjdfixpunkt
- punkt i rutnät

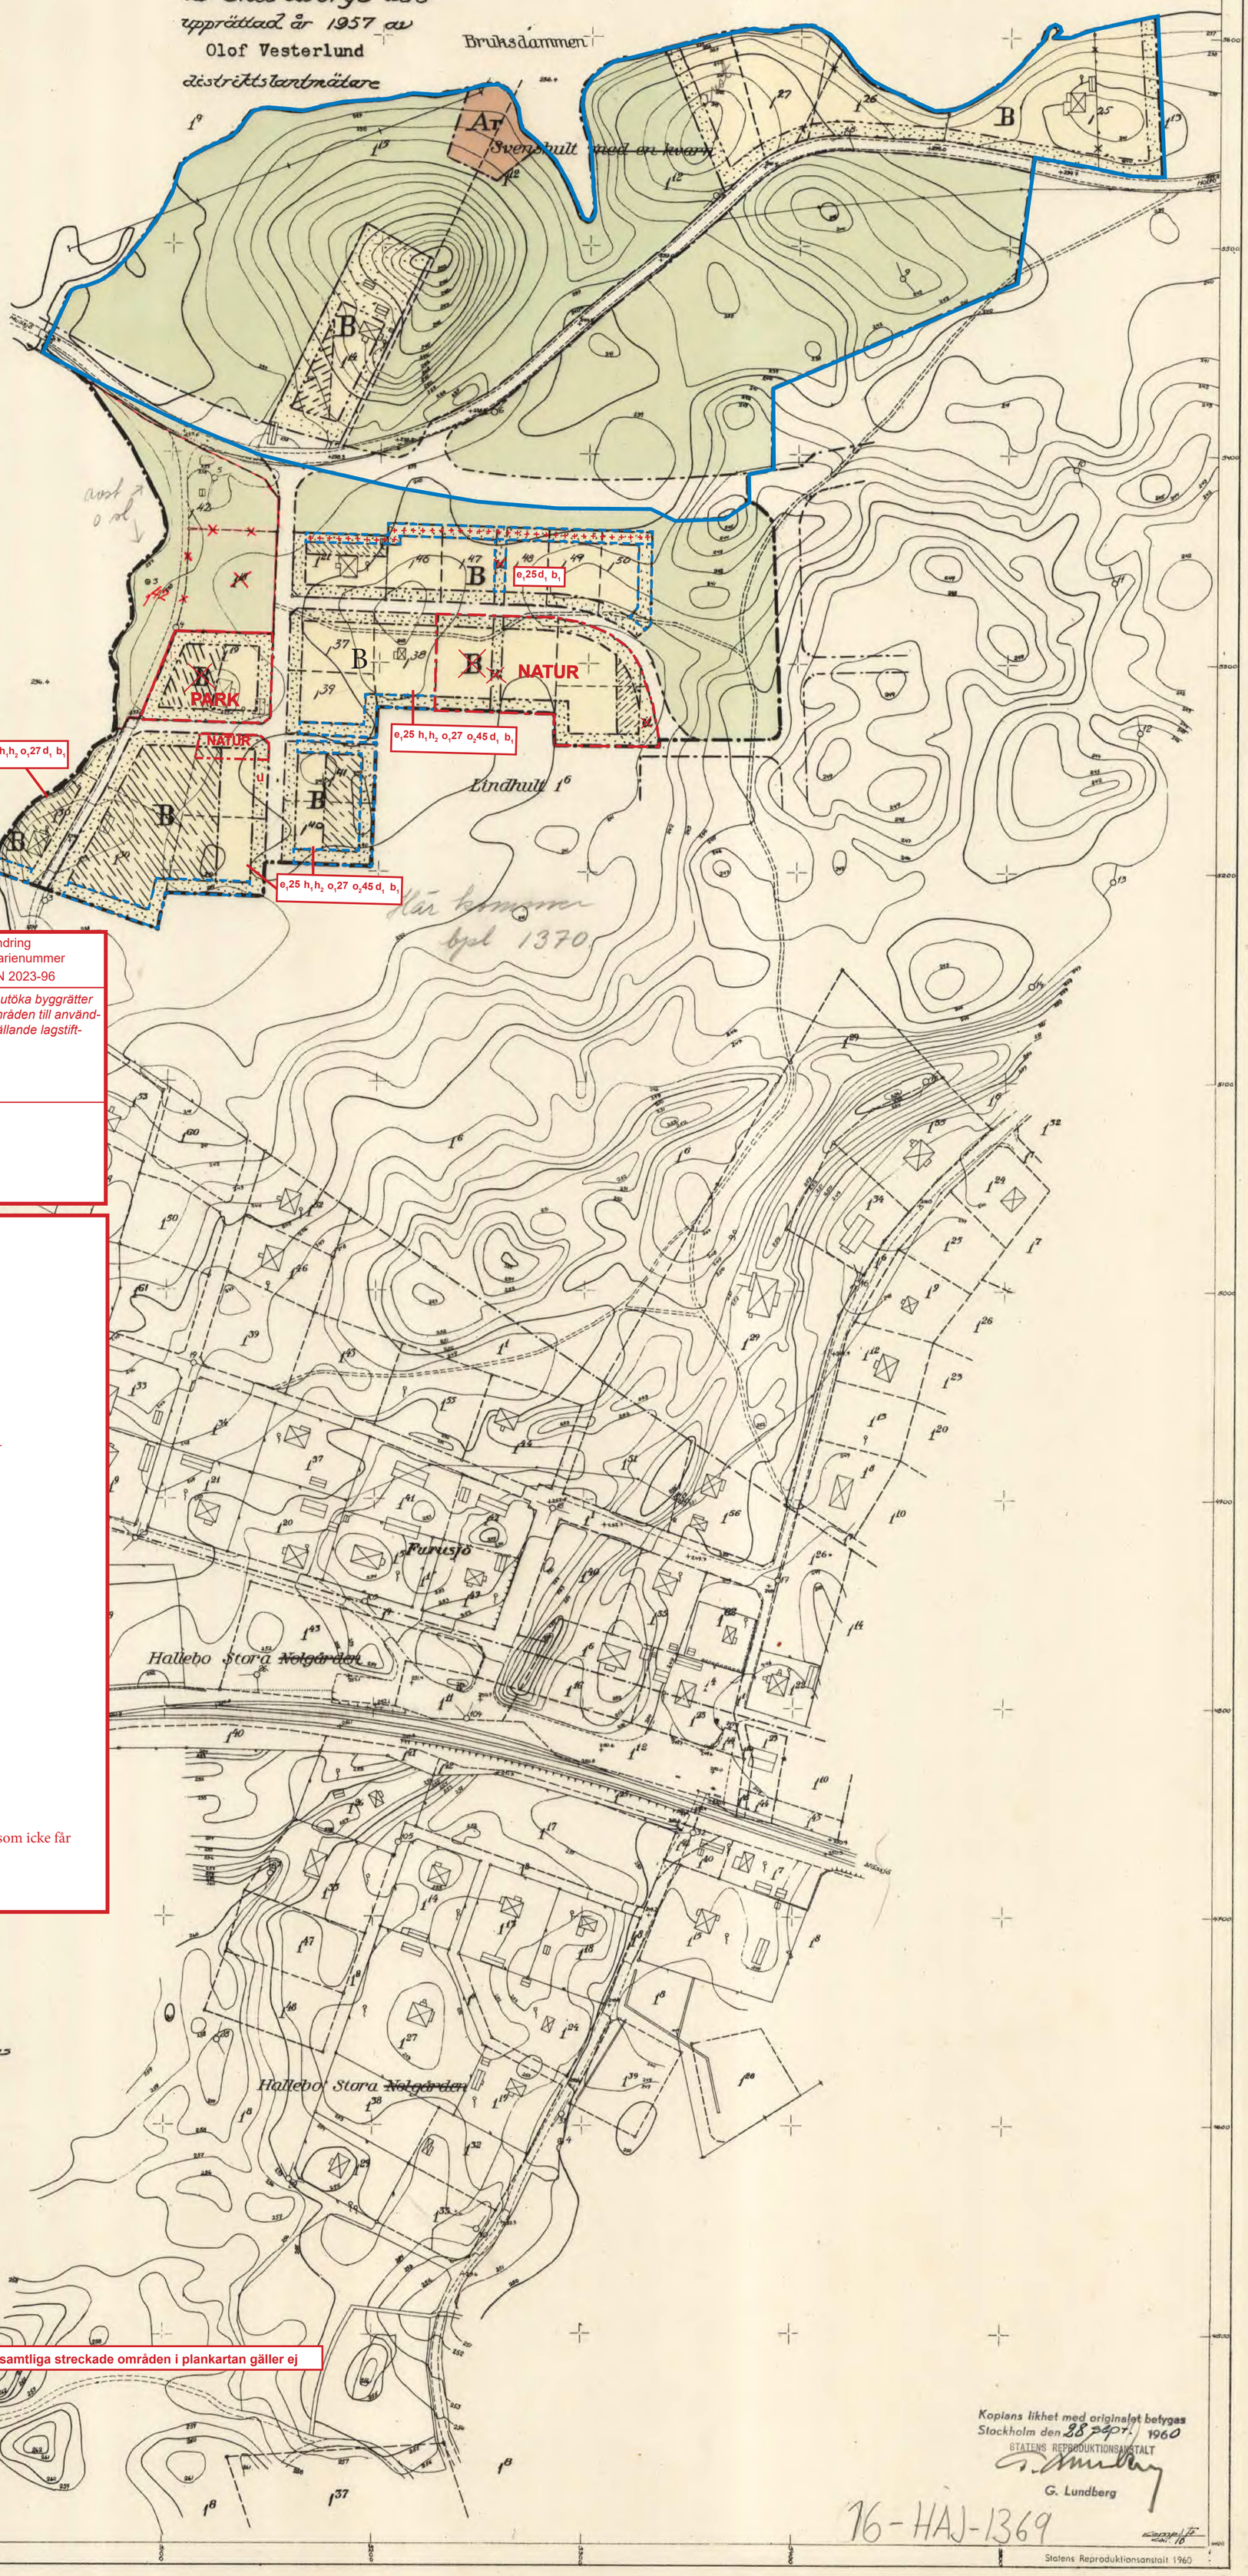

Ändring av detaljplan

Granskningshandling

Ändring diarienummer BN 2023-96

Ändring av detaljplan för byggnadsplan Furusjö stationssamhälle syftar till att utöka byggrätter på befintliga och tillkommande fastigheter. Syftet är också att ändra en del områden till användning allmän platsmark, natur och park samt att uppdatera bestämmelser till gällande lagstiftning utifrån dagens förutsättningar. Se plan- och genomförandebeskrivning.
Ändringen är upprättad av plan- och exploateringsenheten 2023-12-01.

Ändring godkänd för samråd 2023-04-20 §41	
Ändring godkänd för antagande 20XX-XX-XX § XXX	Ellinor Odén Planarkitekt

PLANBESTÄMMELSER

-·-·-	Ny användningsgräns
NATUR	Natur
PARK	Park
+ + +	Marken får endast förses med komplementbyggnad
$e_1 25$	Största byggnadsarea angivet värde i % av fastighetsarean inom användningsområdet
h_1	Högsta nockhöjd är 9,0 m
h_2	Högsta totalhöjd på komplementbyggnad är 4,5 m
O_1	Minsta takvinkel angivet i grader
O_2	Största takvinkel angivet i grader
d_1	Minsta fastighetsstorlek är 900 m²
b_1	Källare får inte finnas

UPPHÄVT

	Upphävt område
	Upphävt område för egenskapsbestämmelse, mark som icke får bebyggas

Genomförandetid för ändringen är 5 år

Beteckningar å byggnadsplanen

A. Gränsbeteckningar

- byggnadsplanegräns
- områdesgräns
- bestämmelsegräns
- gränslinjer ej avsedda att fastställas

B. Områdesbeteckningar

ALLMÄN PLATS

- vägmark
- park eller plantering

BYGGNADSMARK

- ~~A — område för allmänt ändamål~~
- B — -"- -"- bostadsändamål
- ~~J — -"- -"- industriändamål~~
- ~~Jm — -"- -"- småindustriändamål~~

SPECIALOMRÅDE

- ~~A — område för avloppsreningsverk~~

C. Övriga beteckningar

- mark som icke får bebyggas
- ~~-"- för bebyggelse utan avlopp~~
- U — -"- tillgänglig för underjordiska ledningar

Kopians likhet med originalet betygas
Stockholm den 28 sept. 1960
STATENS REPRODUKTIONSANSTALT
G. Lundberg

16-HAJ-1369

Statens Reproduktionsanstalt 1960

HABO 1369